



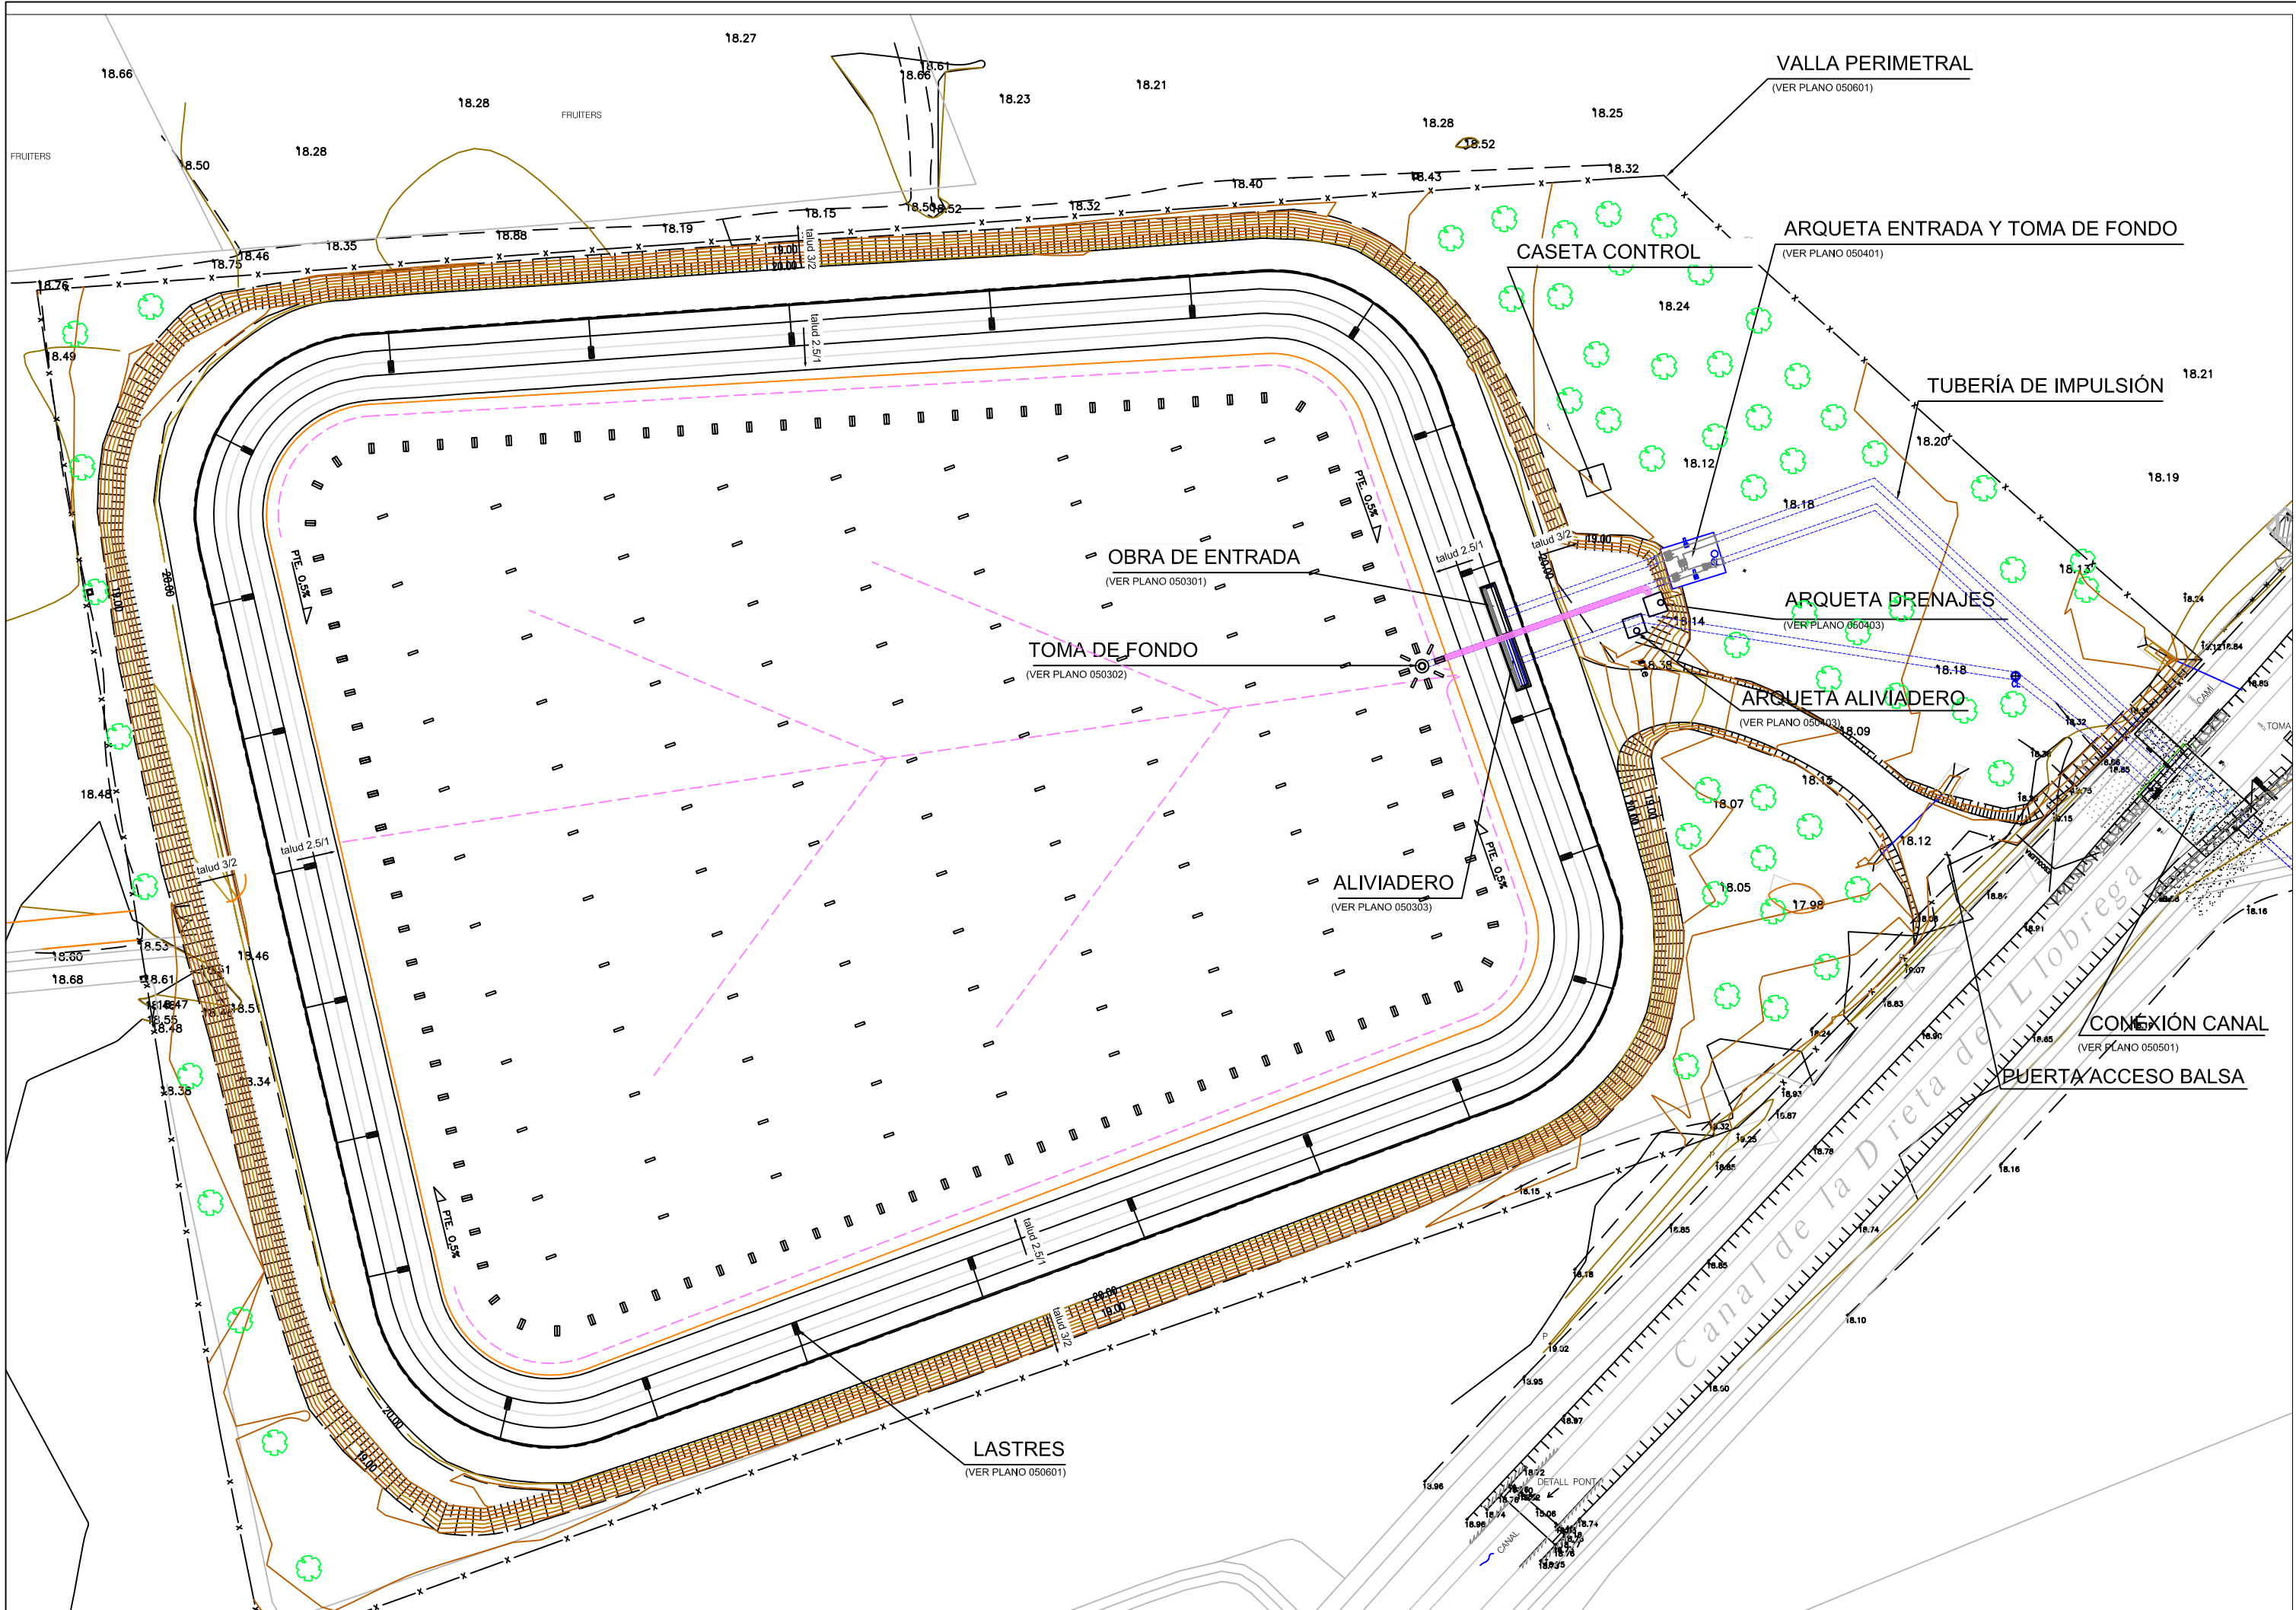


SECCIÓN LONGITUDINAL BALSA DE REGULACIÓN



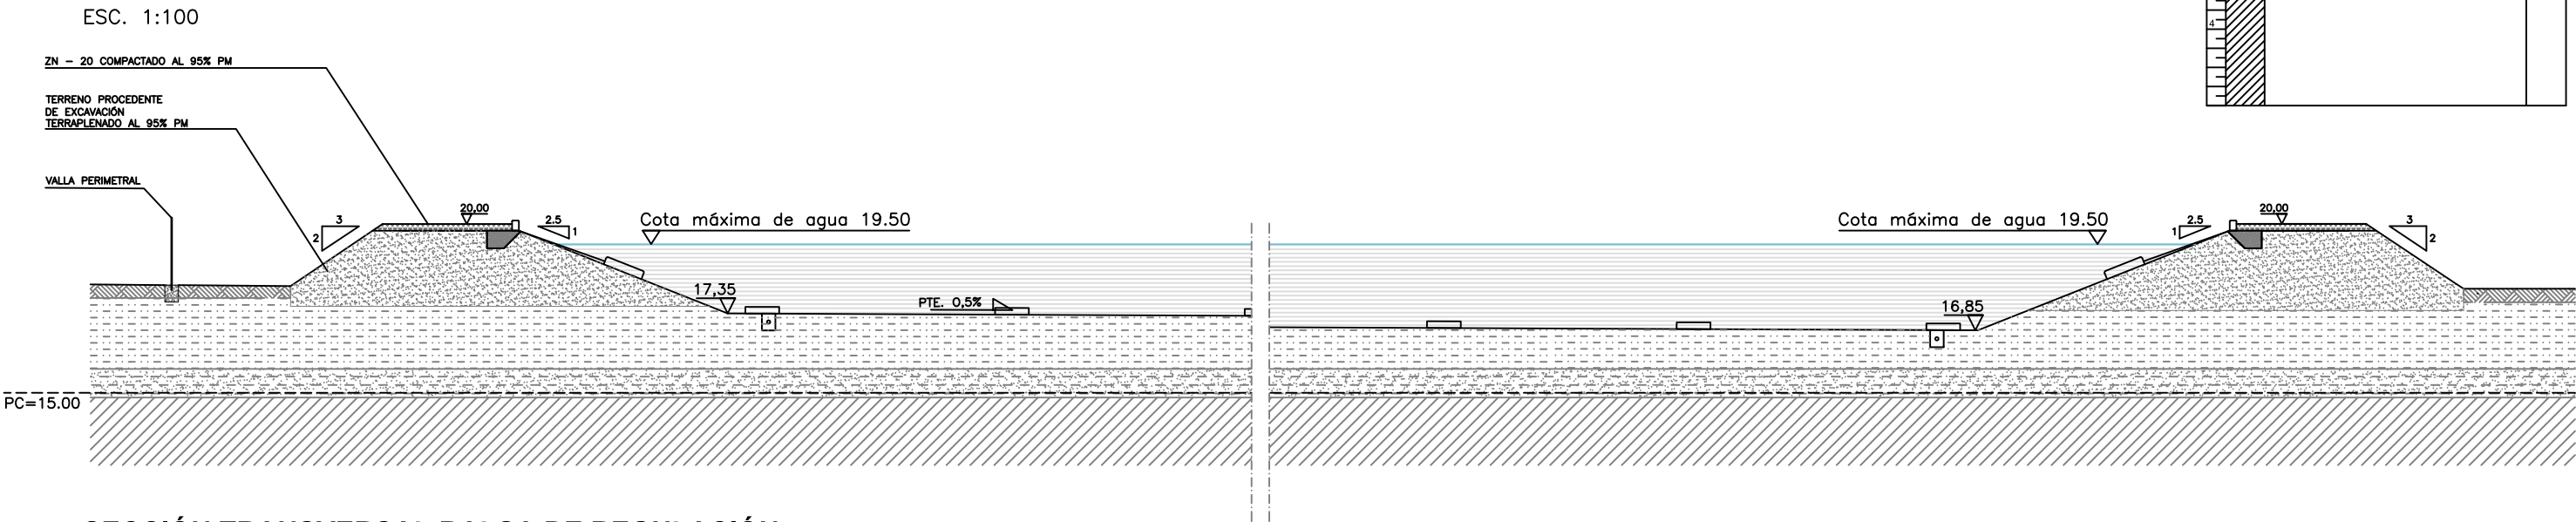


M	DESCRIPCIÓN	CLASIFICACIÓN U.S.C.S.
1	TERRRENO VEGETAL	
2	LIMO ARCILLOSO DE COLOR MARRÓN OCRE CON ARENAS FINAS.	ML CL
3	ARENAS Y GRAVAS. COLOR GRIS Y MARRÓN OCRE.	SP GP
4	FINAL DE LA MUESTRA A 3,3 METROS	


SECCIÓN TRANSVERSAL BALSA DE REGULACIÓN

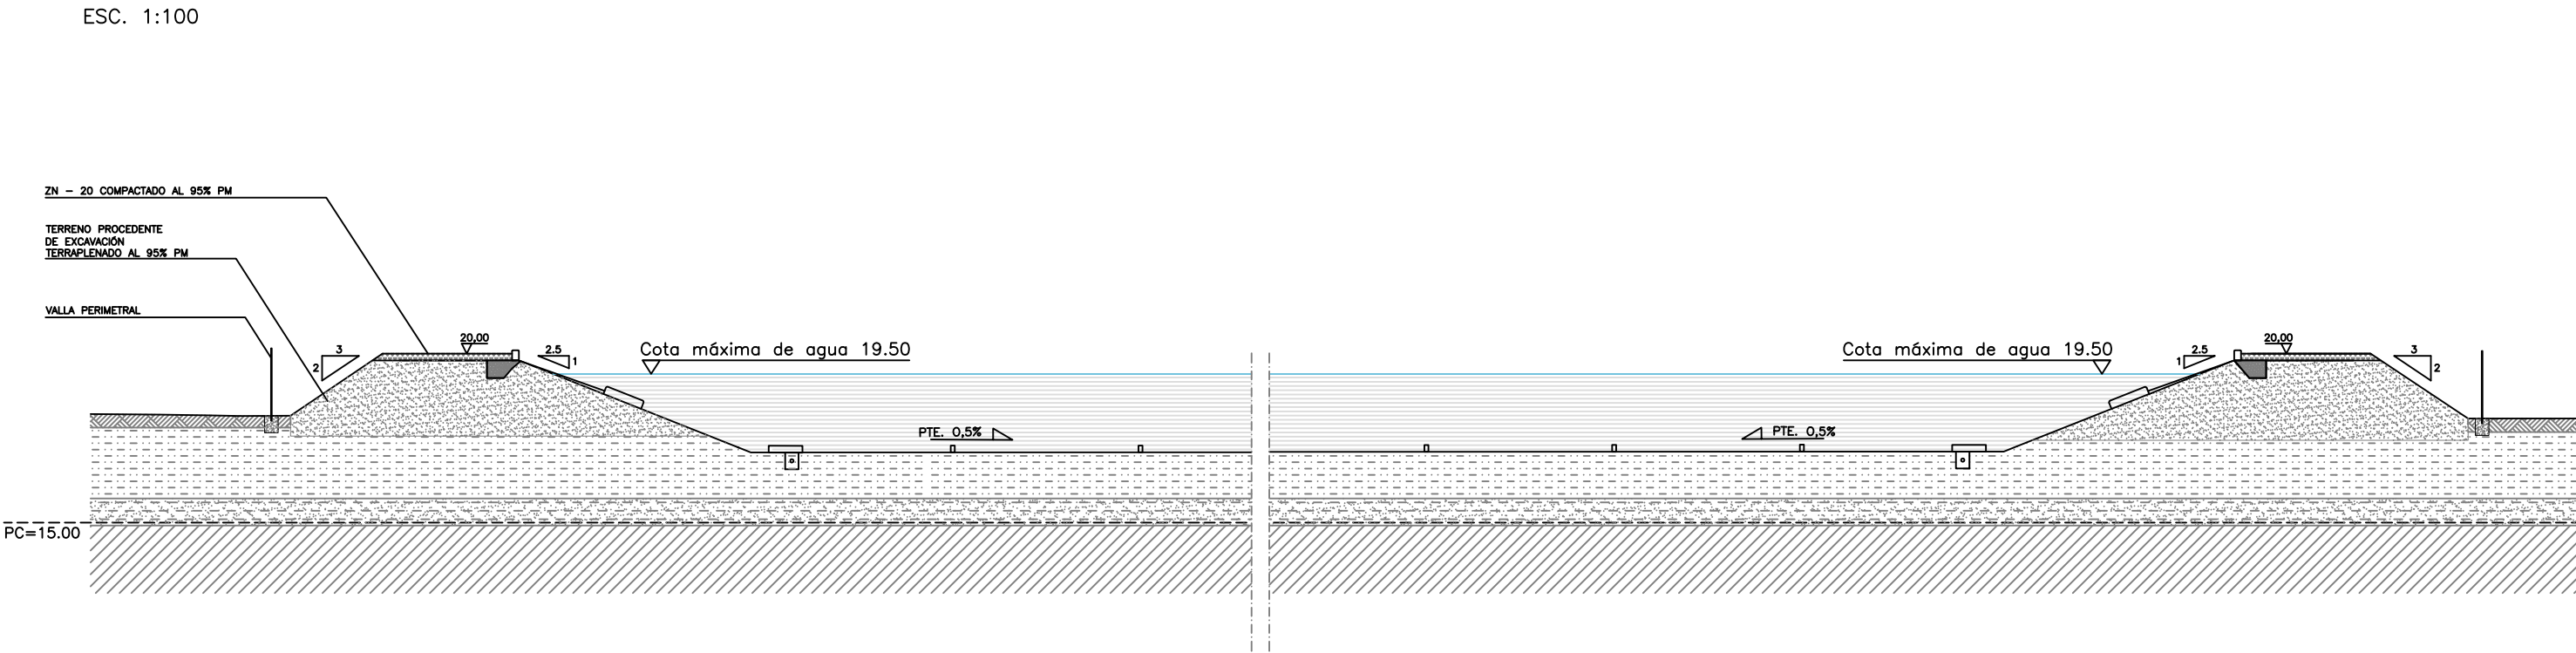


ESC. 1:50

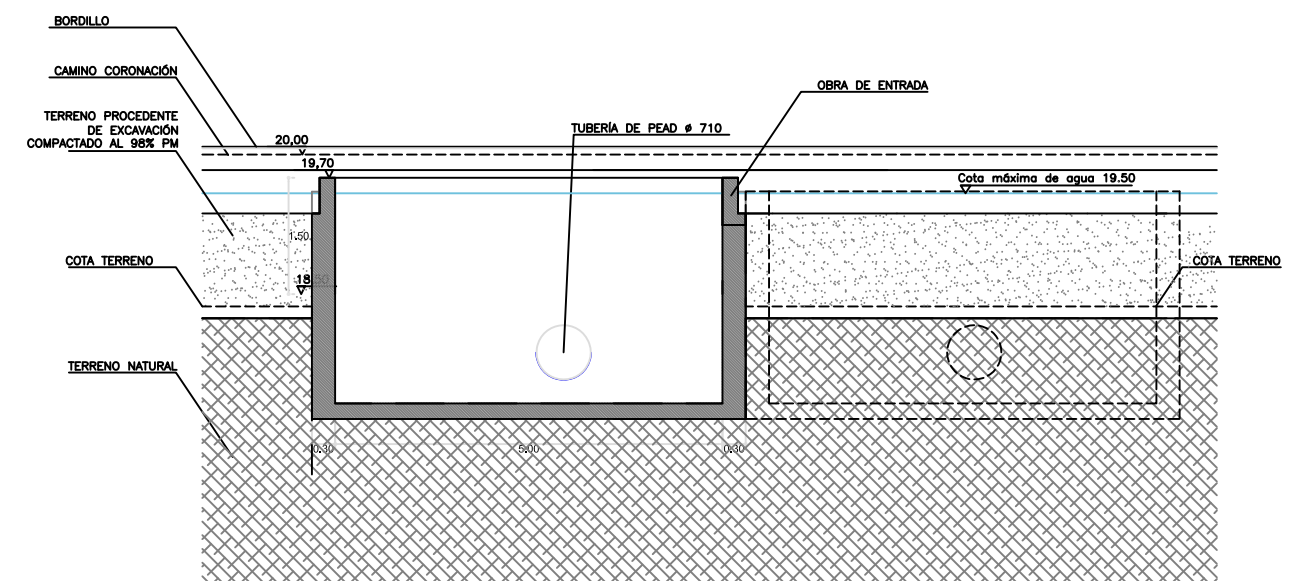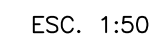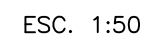

ESC. 1:50

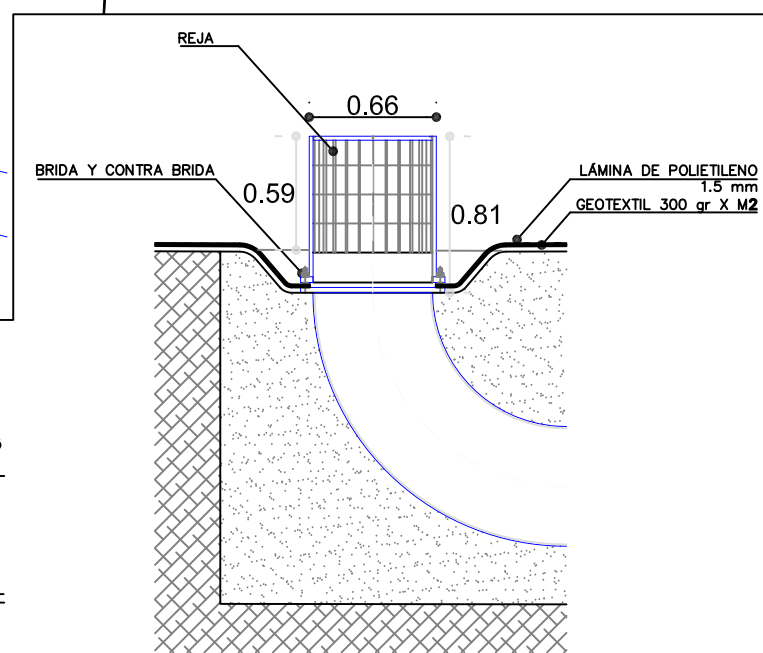

SECCIÓN A-A' BALSA DE REGULACIÓN-TOMA DE FONDO
ESC. 1:50

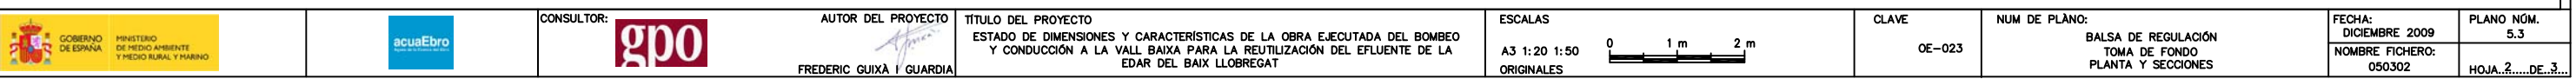

ESC. 1:50




ESC. 1:50




ESC. 1:50




ARQUETA ENTRADA Y REGULACIÓN CAUDAL

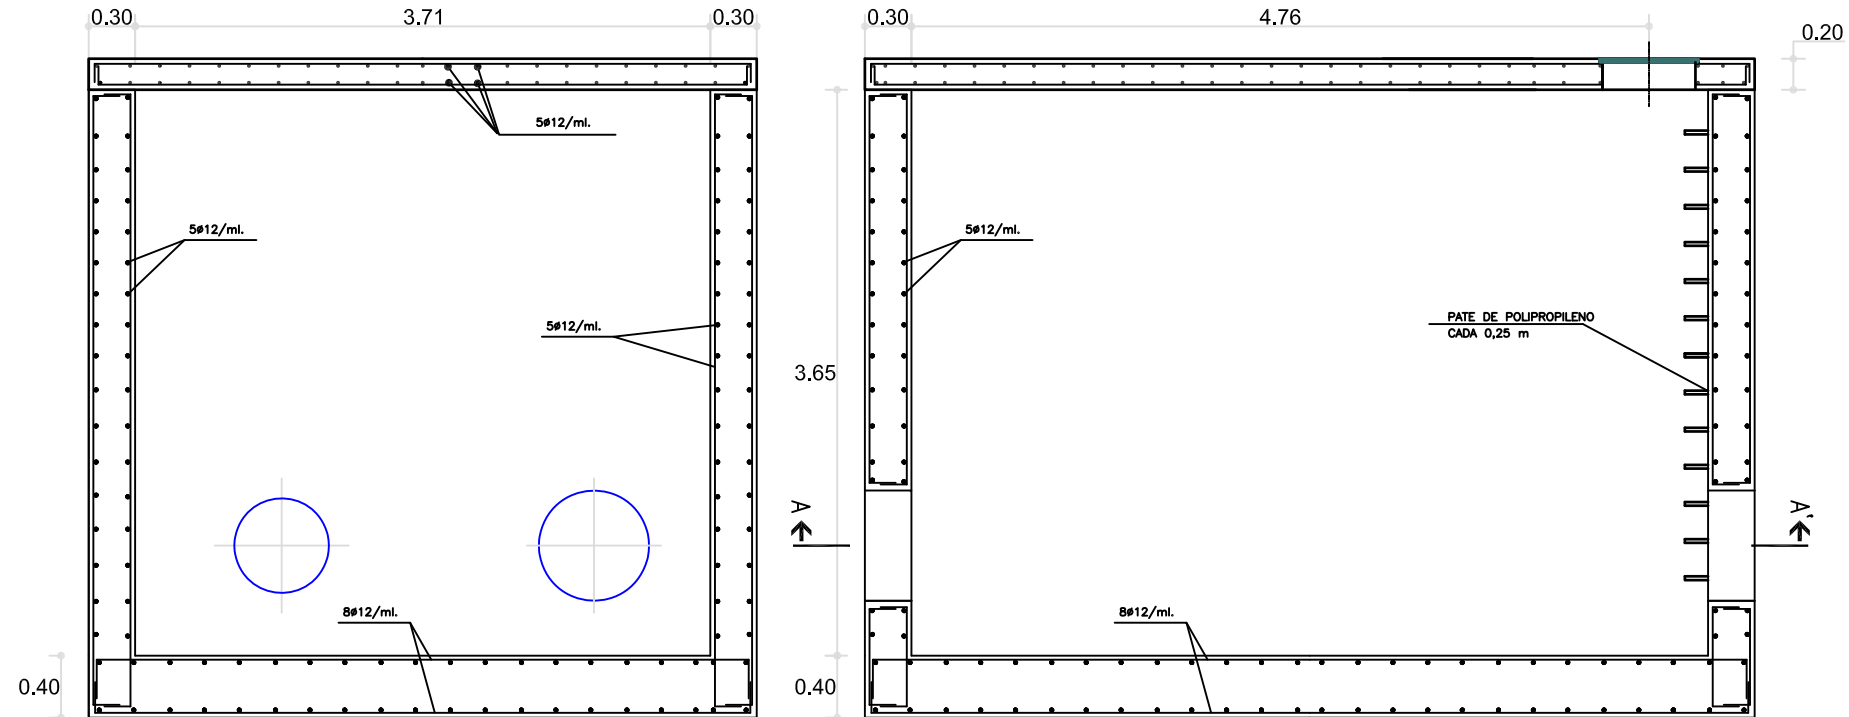



SECCIÓN A-A'

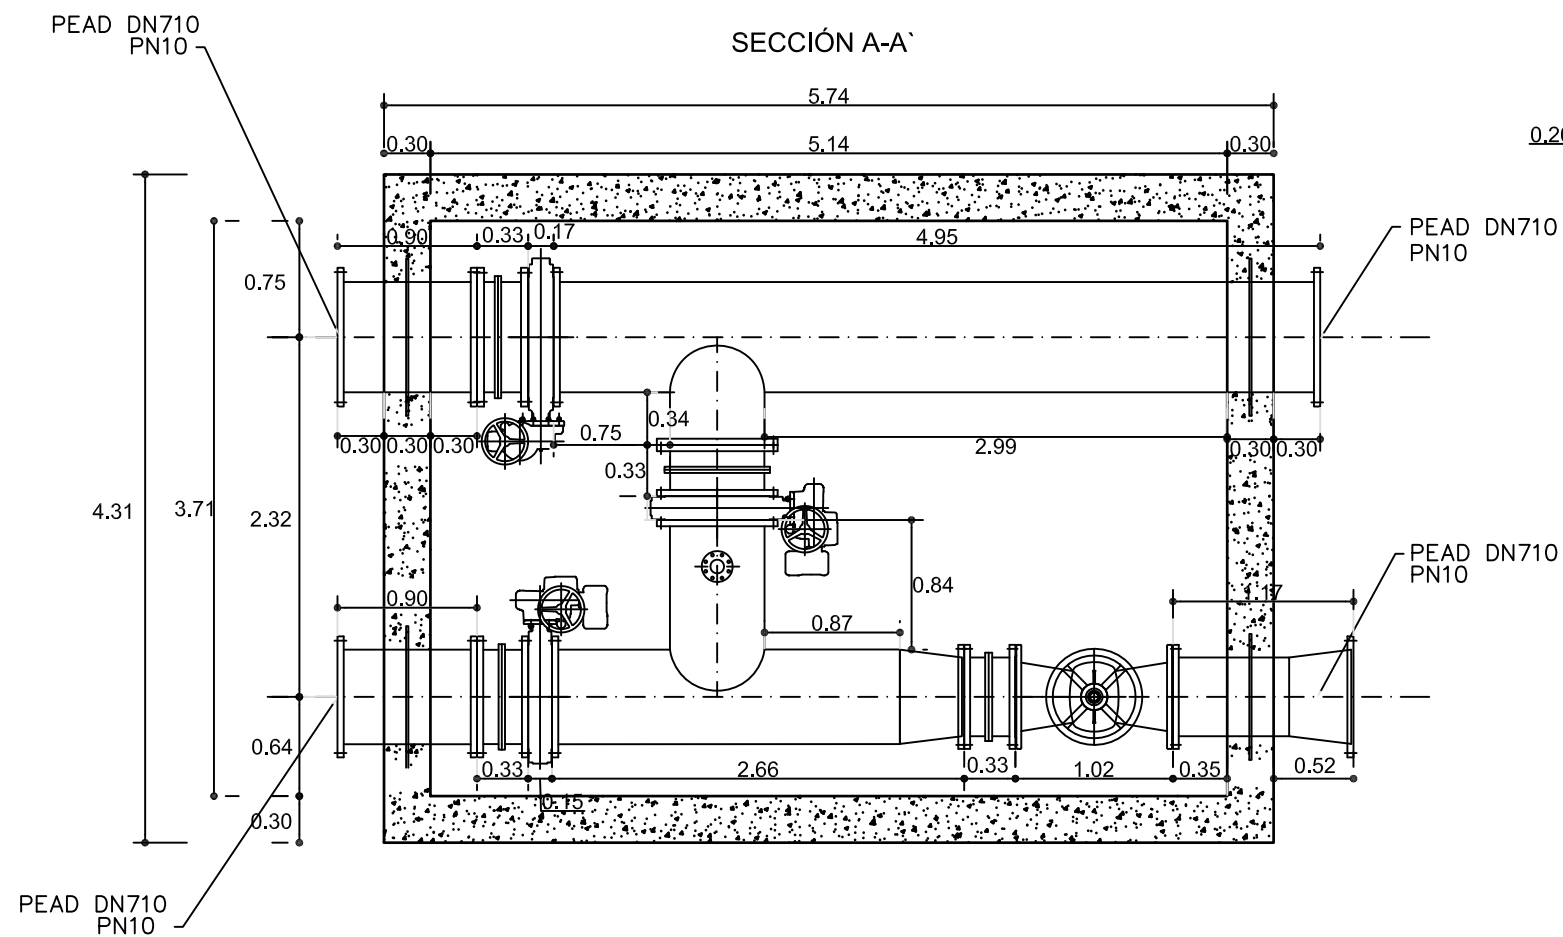


SECCIÓN ARMADO TAPA ARQUETA

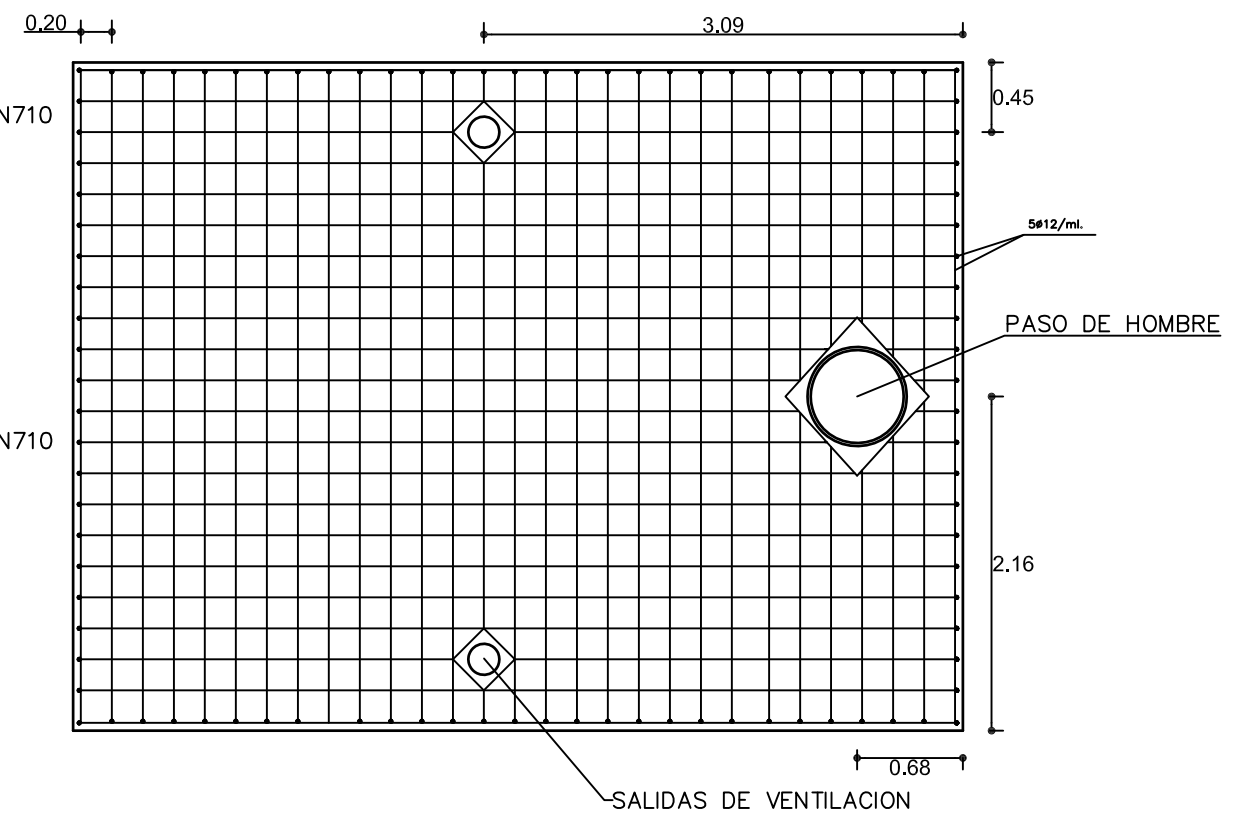

OBRA DE ENTRADA

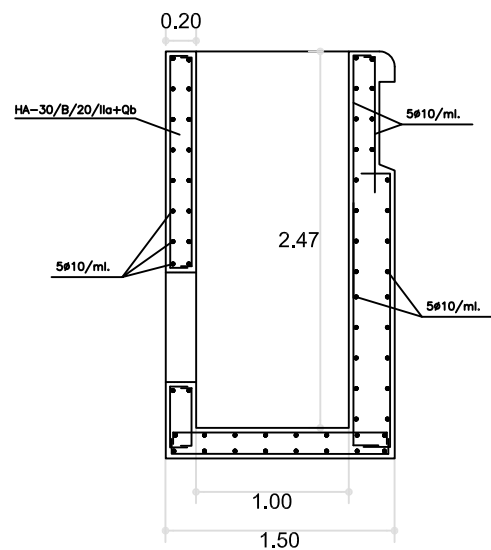
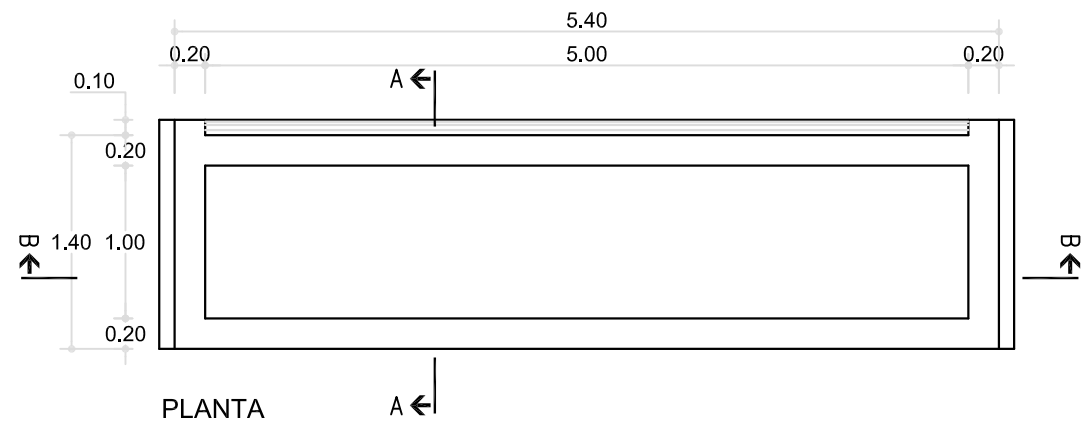


SECCIÓN A-A

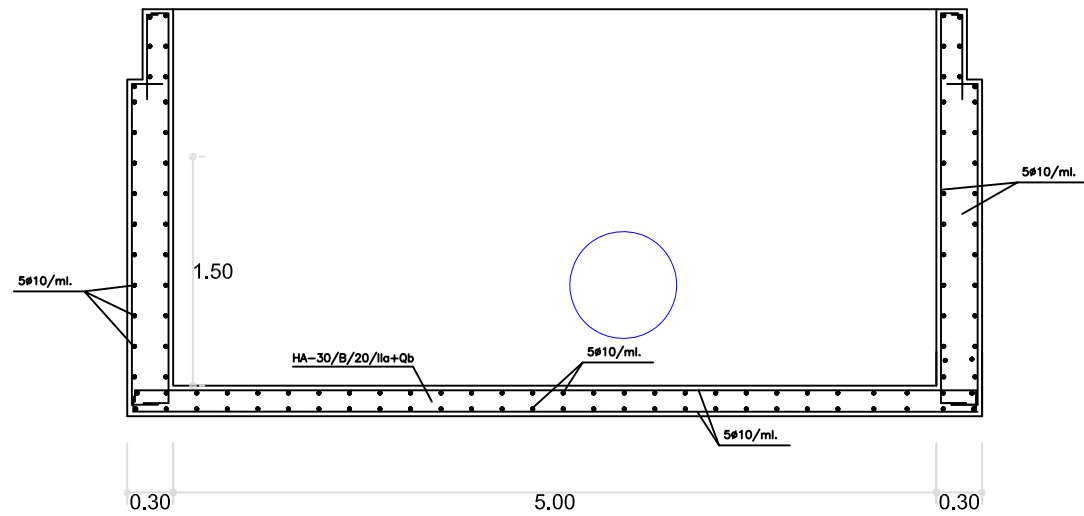


SECCIÓN B-B

ALIVIADERO

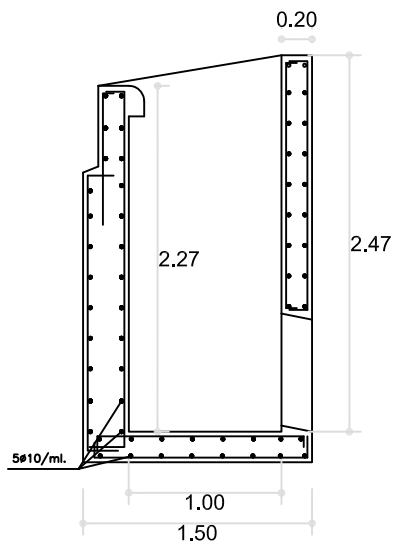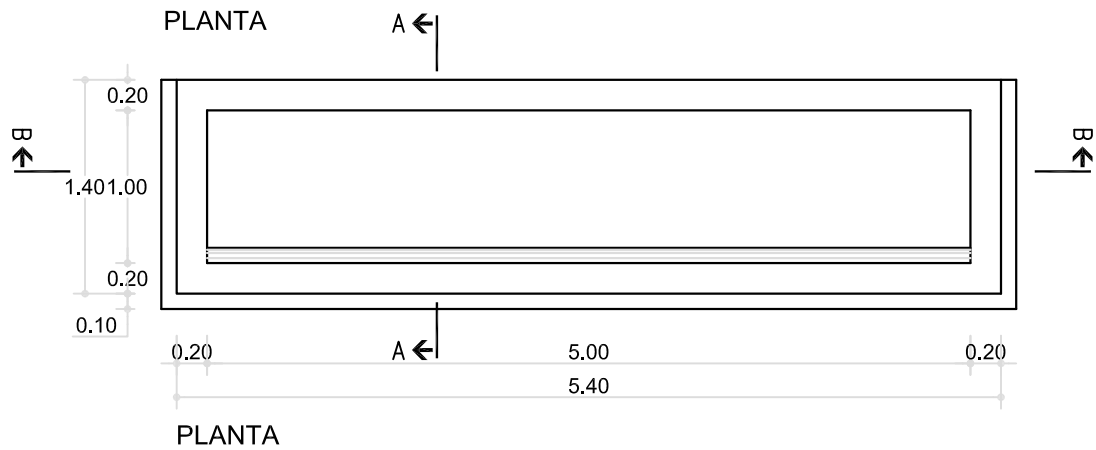


SECCIÓN A-A

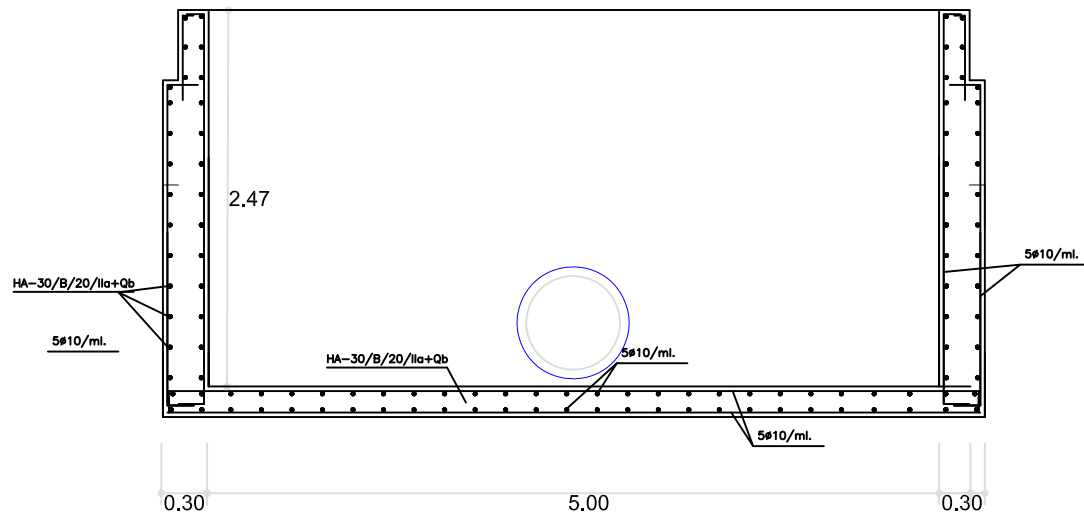

SECCIÓN B-B


ARQUETA
SALIDA ALIVIADERO

SECCIÓN A-A'

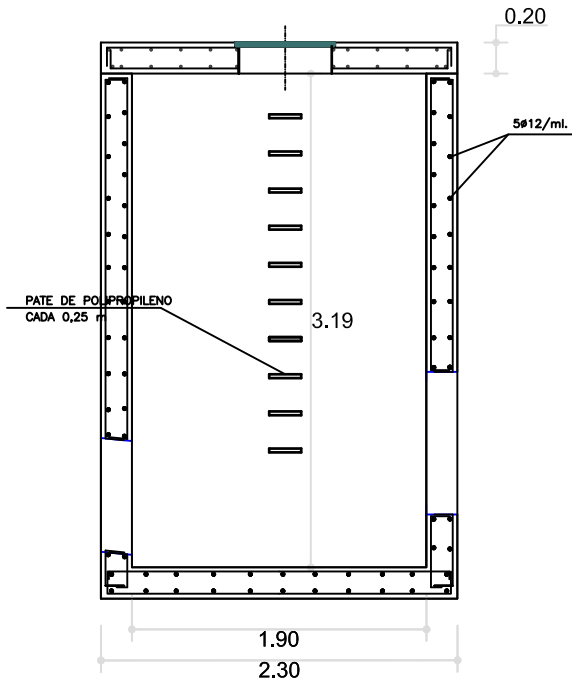


ARQUETA
CONTROL DE DRENAJES


SECCIÓN B-B'

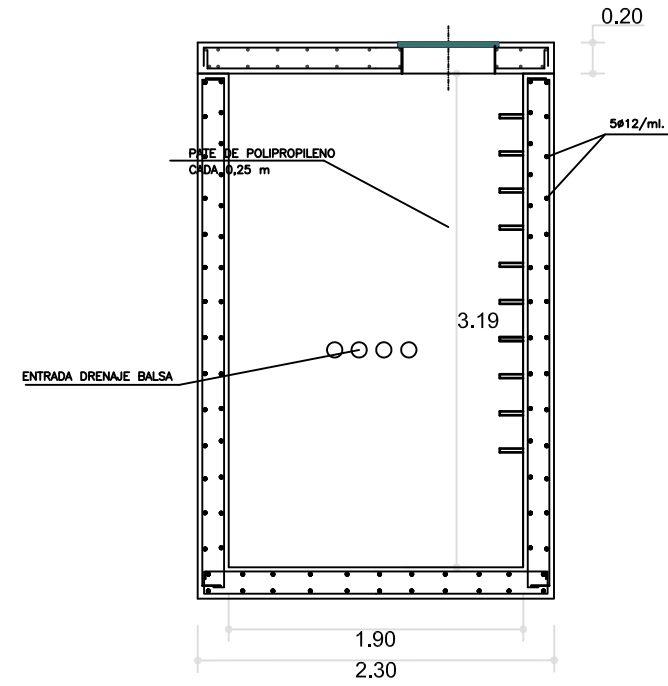

PLANTA

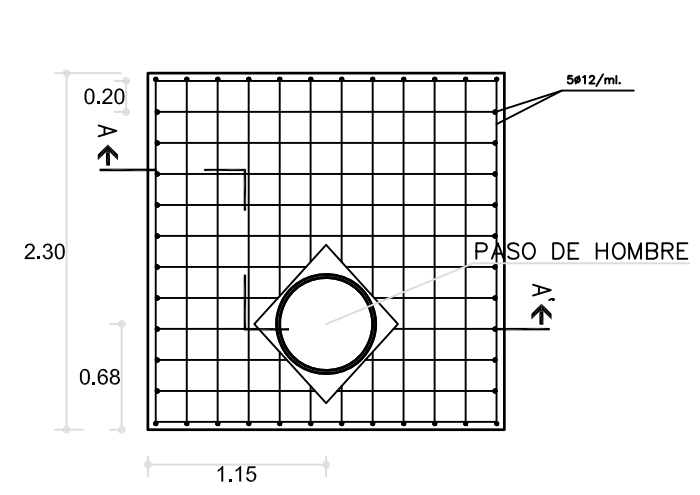


PLANTA

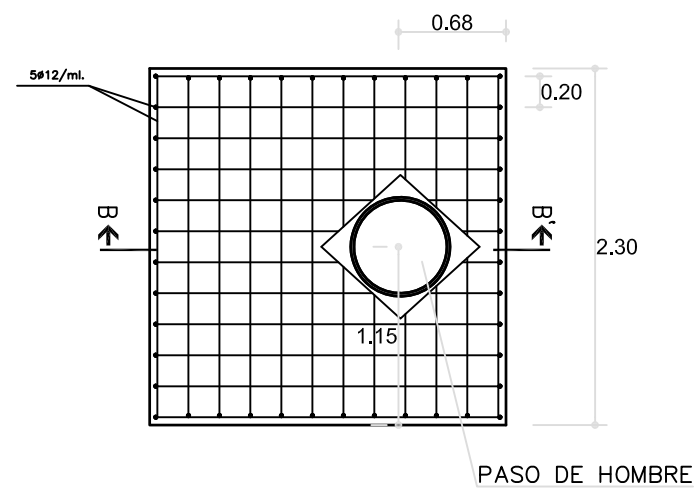


PLANTA SALIDA TUBERÍAS A CANAL DEL MARGE DRET

ESC. 1:50

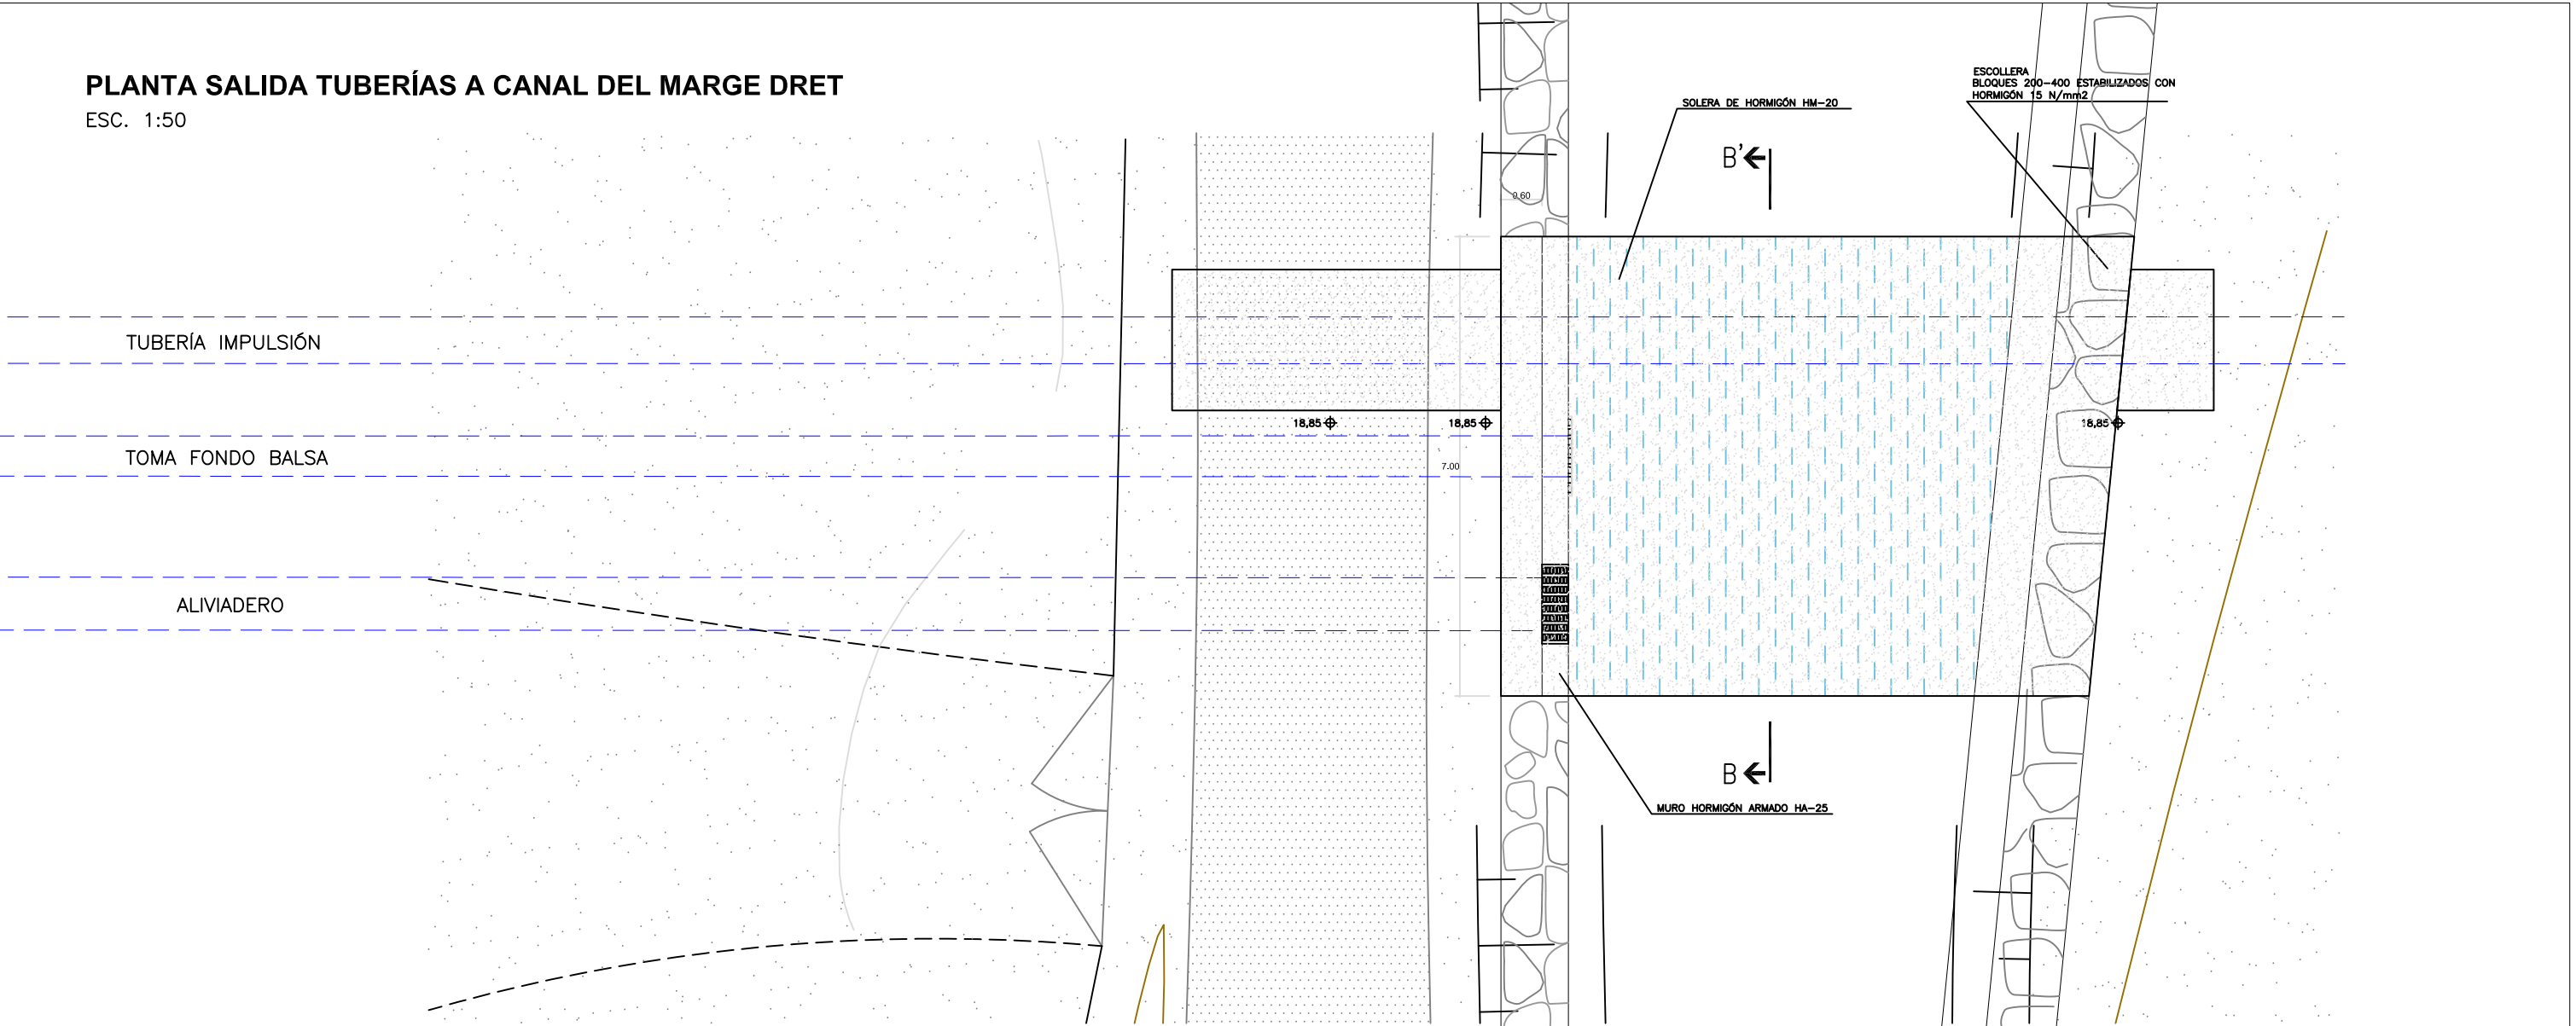


SECCIÓN B-B'

ESC. 1:50

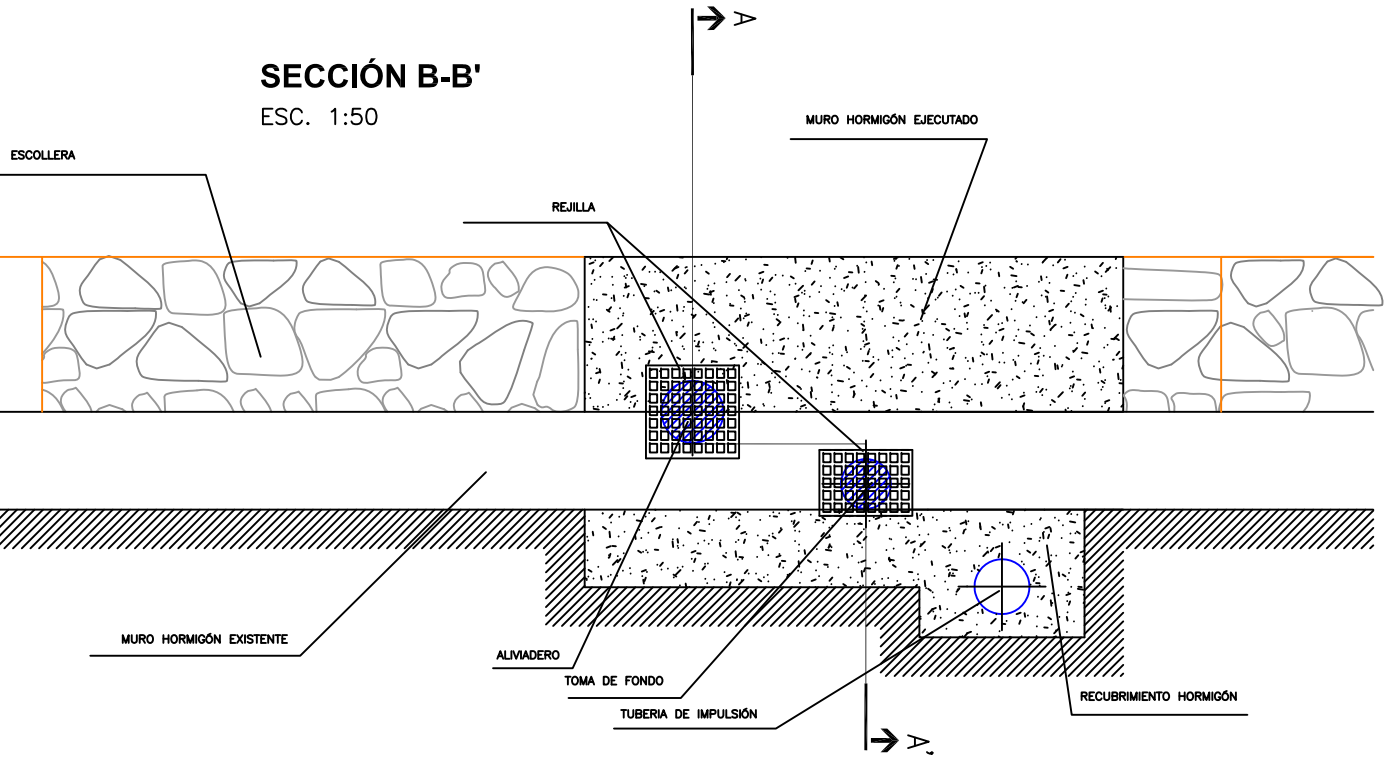


SECCIÓN A-A'


ESC. 1:50

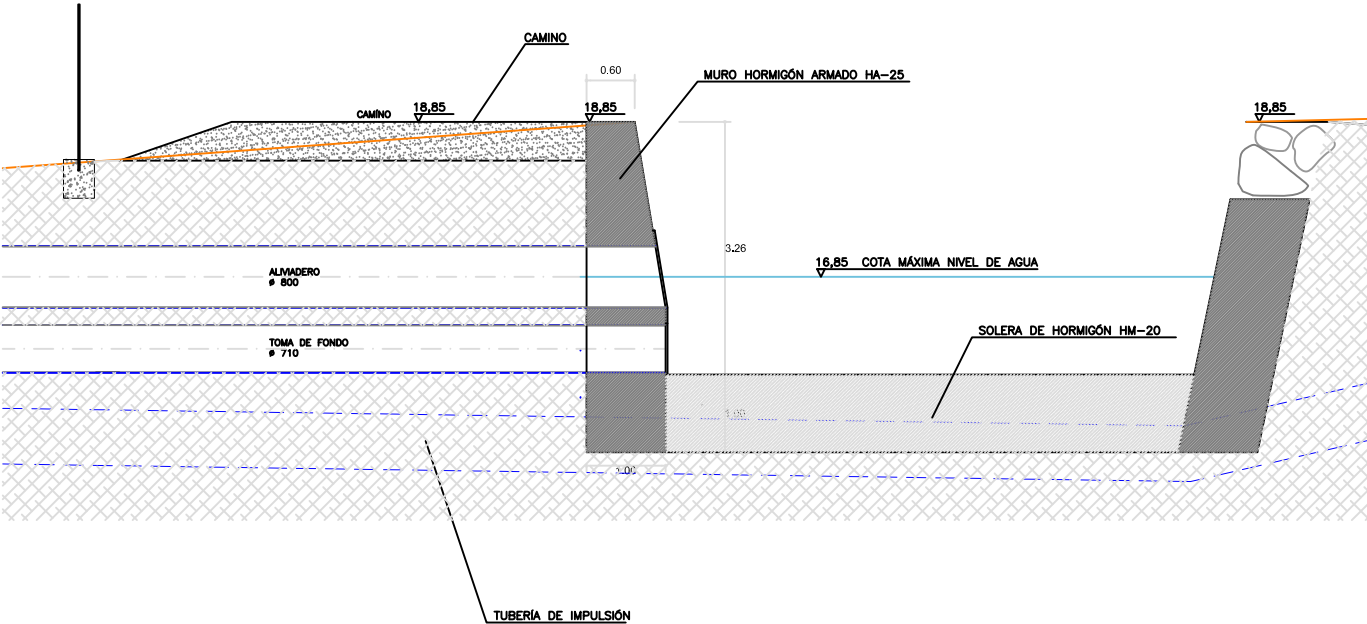

ARMADURAS OBRA CRUCE CANAL




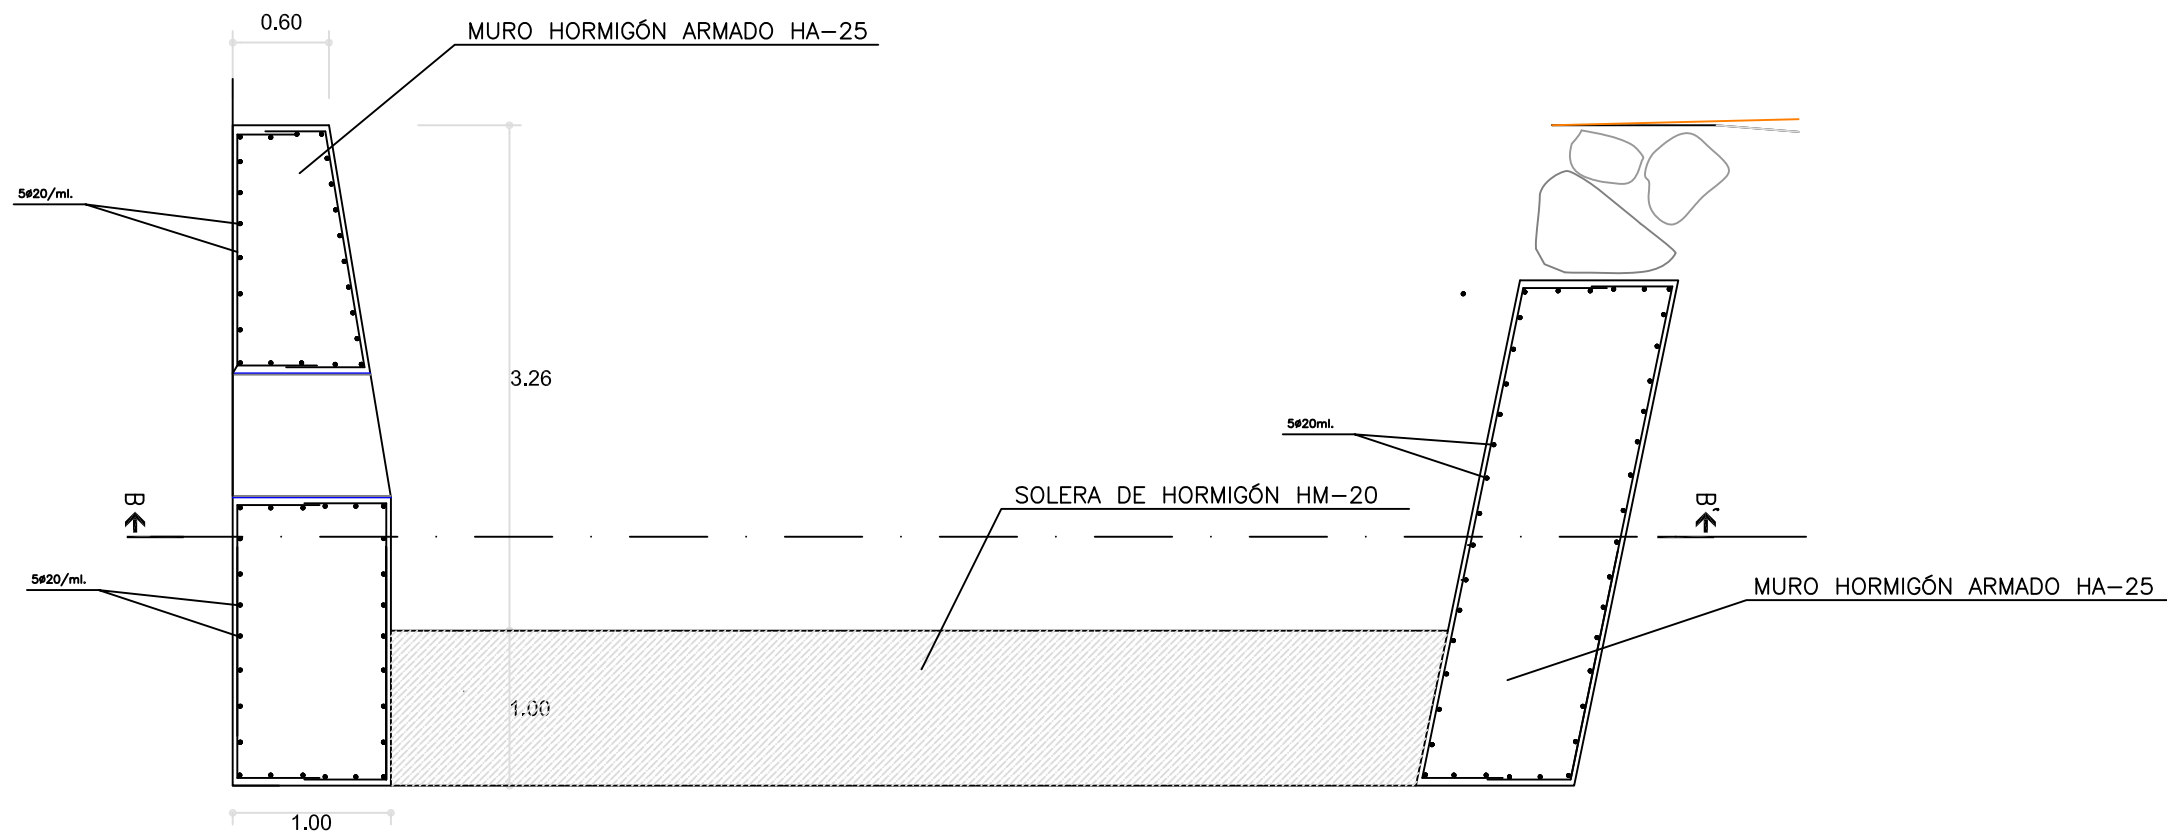


SECCIÓN A-A'

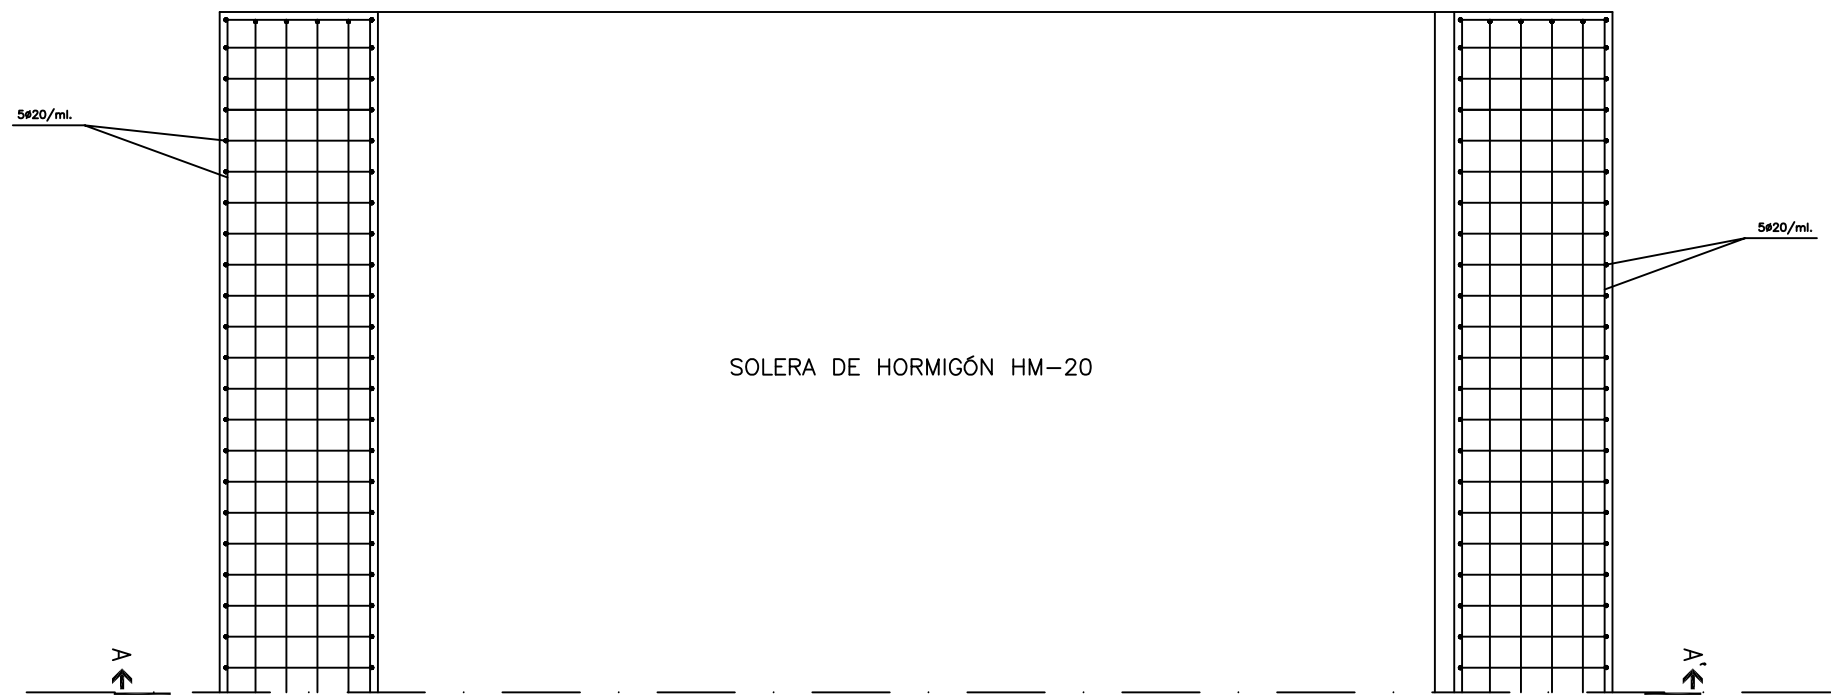


SECCIÓN B-B'


VALLA PERIMETRAL CON MALLA METÁLICA PLASTIFICADA DE COLOR VERDE DE SIMPLE TORSIÓN
ESC. 1:25

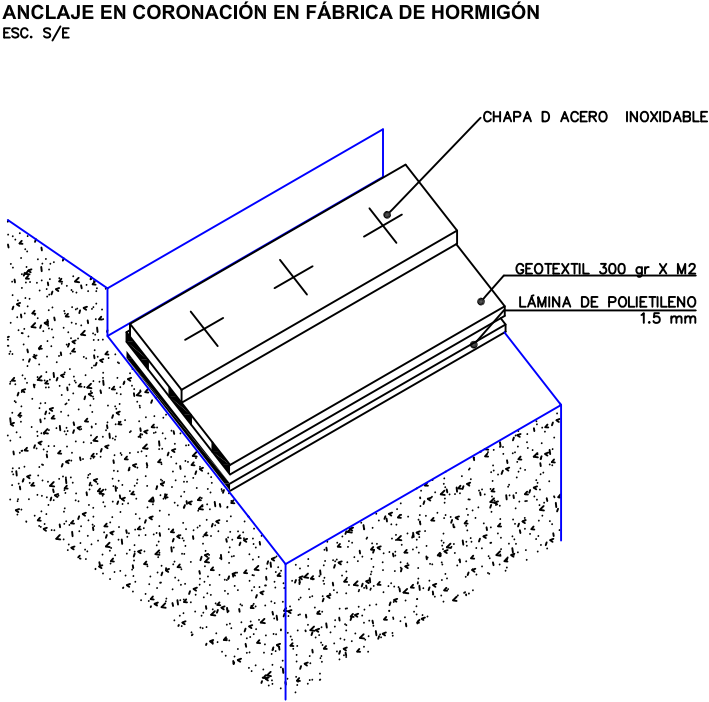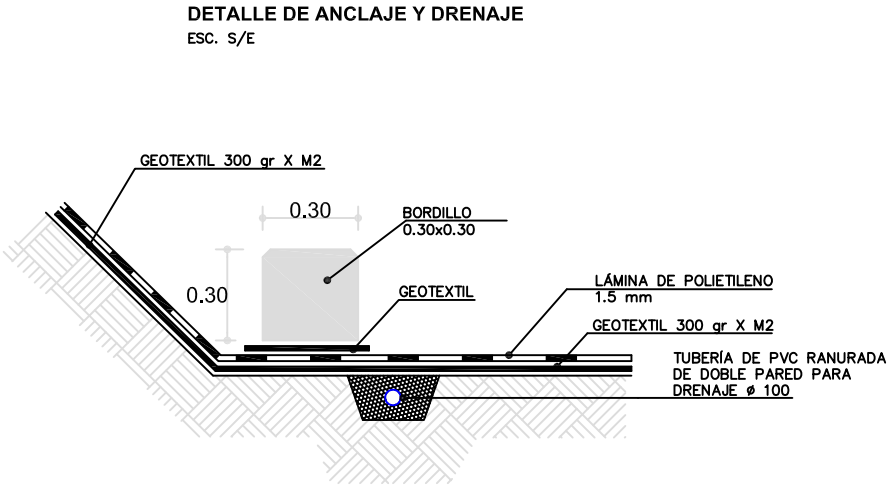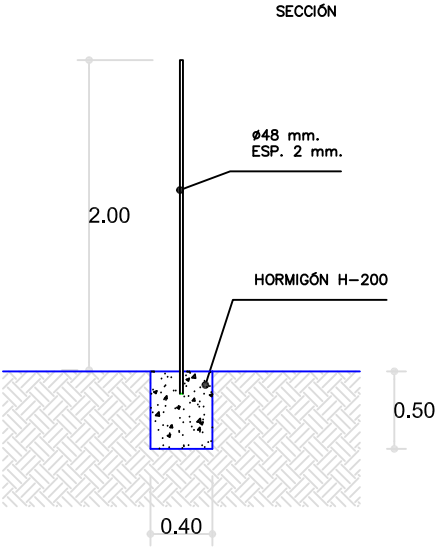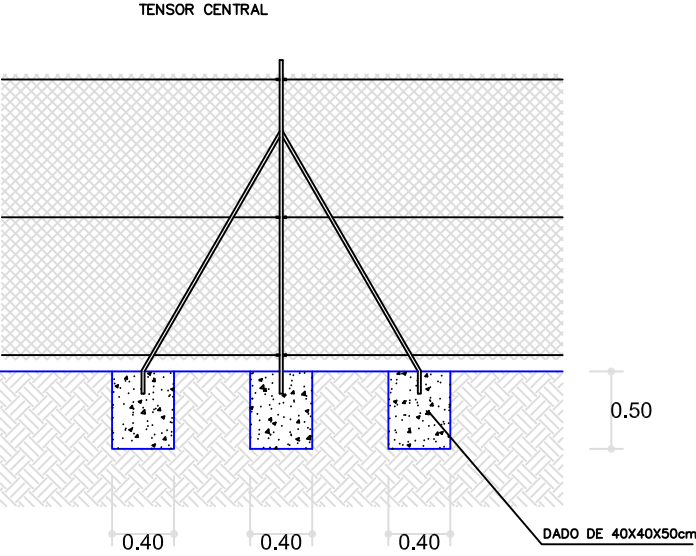




ANCLAJE Y PETRIL DE CORONACIÓN
ESC. 1/25

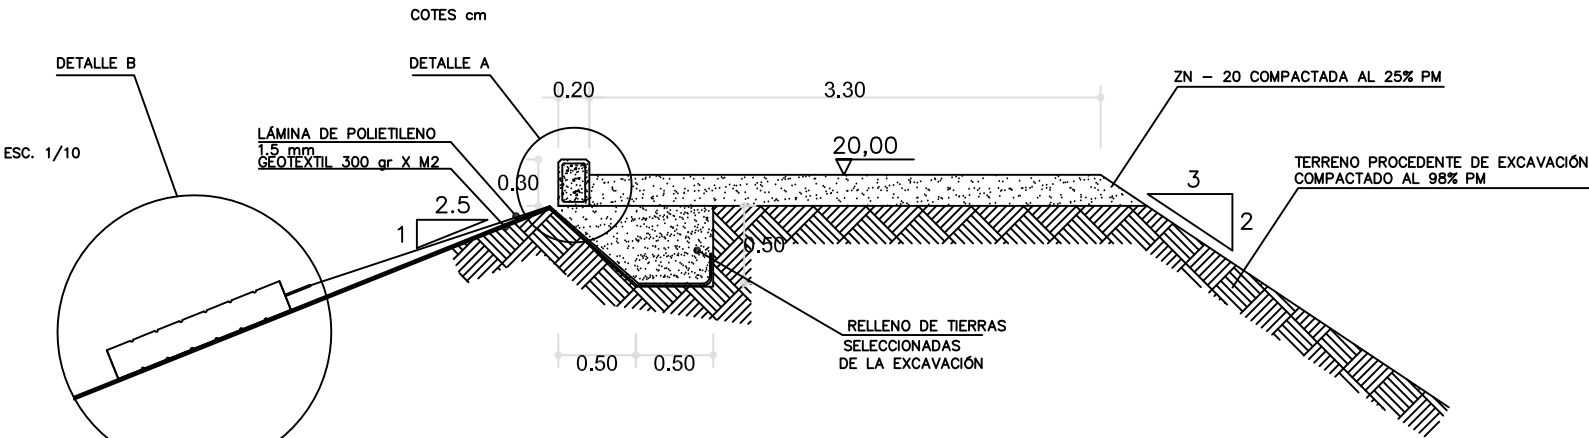

UNIÓN DE GEOMEMBRANAS PARA EXTRUSIÓN
ESC. S/E

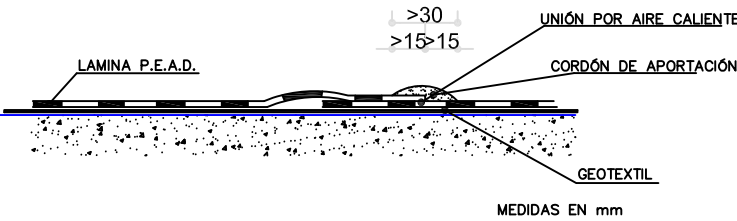

UNIÓN DE GEOMEMBRANAS PARA TERMOFUSIÓN
ESC. S/E

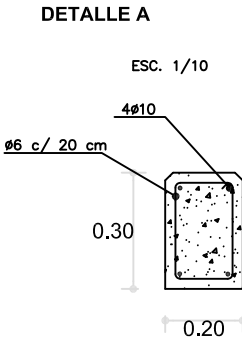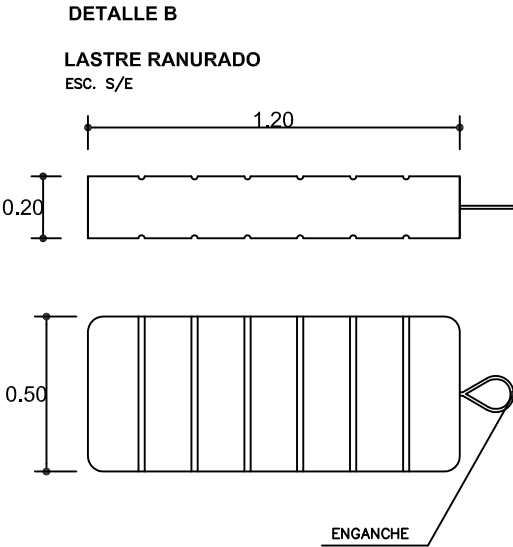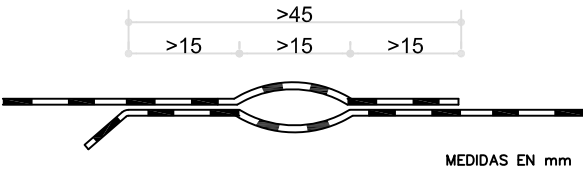

ENGANCHE